


# FÖRKLARINGAR


PLUSHÖJDER AVSER FÄRDIGT GOLV. ANGES I METER [M].  
MÄTTÄTTNING I MILLIMETER [MM].  
MÄTT ANGES FRÅN MODULINJE  
ELLER FRÅN INTILLIGANDE VÄGG  
DÖRRAR PLACERADE 100MM FRÅN VÄGG I 90° ELLER  
PLACERADE CENTRISKT I RUM MÄTTÄTTS INTE.

- STR STUPRÖR
- ➔ UTRYMNINGSVÄG MED BELYST UTRYMNINGSSKYLT
- △ ENTRÉ
- 🚒 HANDBRANDSLÄKARE
- 🚒 INOMHUSBRANDPOST
- ♿ TILLFÄLLIG UTRYMNINGSPLATS

- BRANDCELLSGRÄNS
- EI30
- A - AUTOMATIK

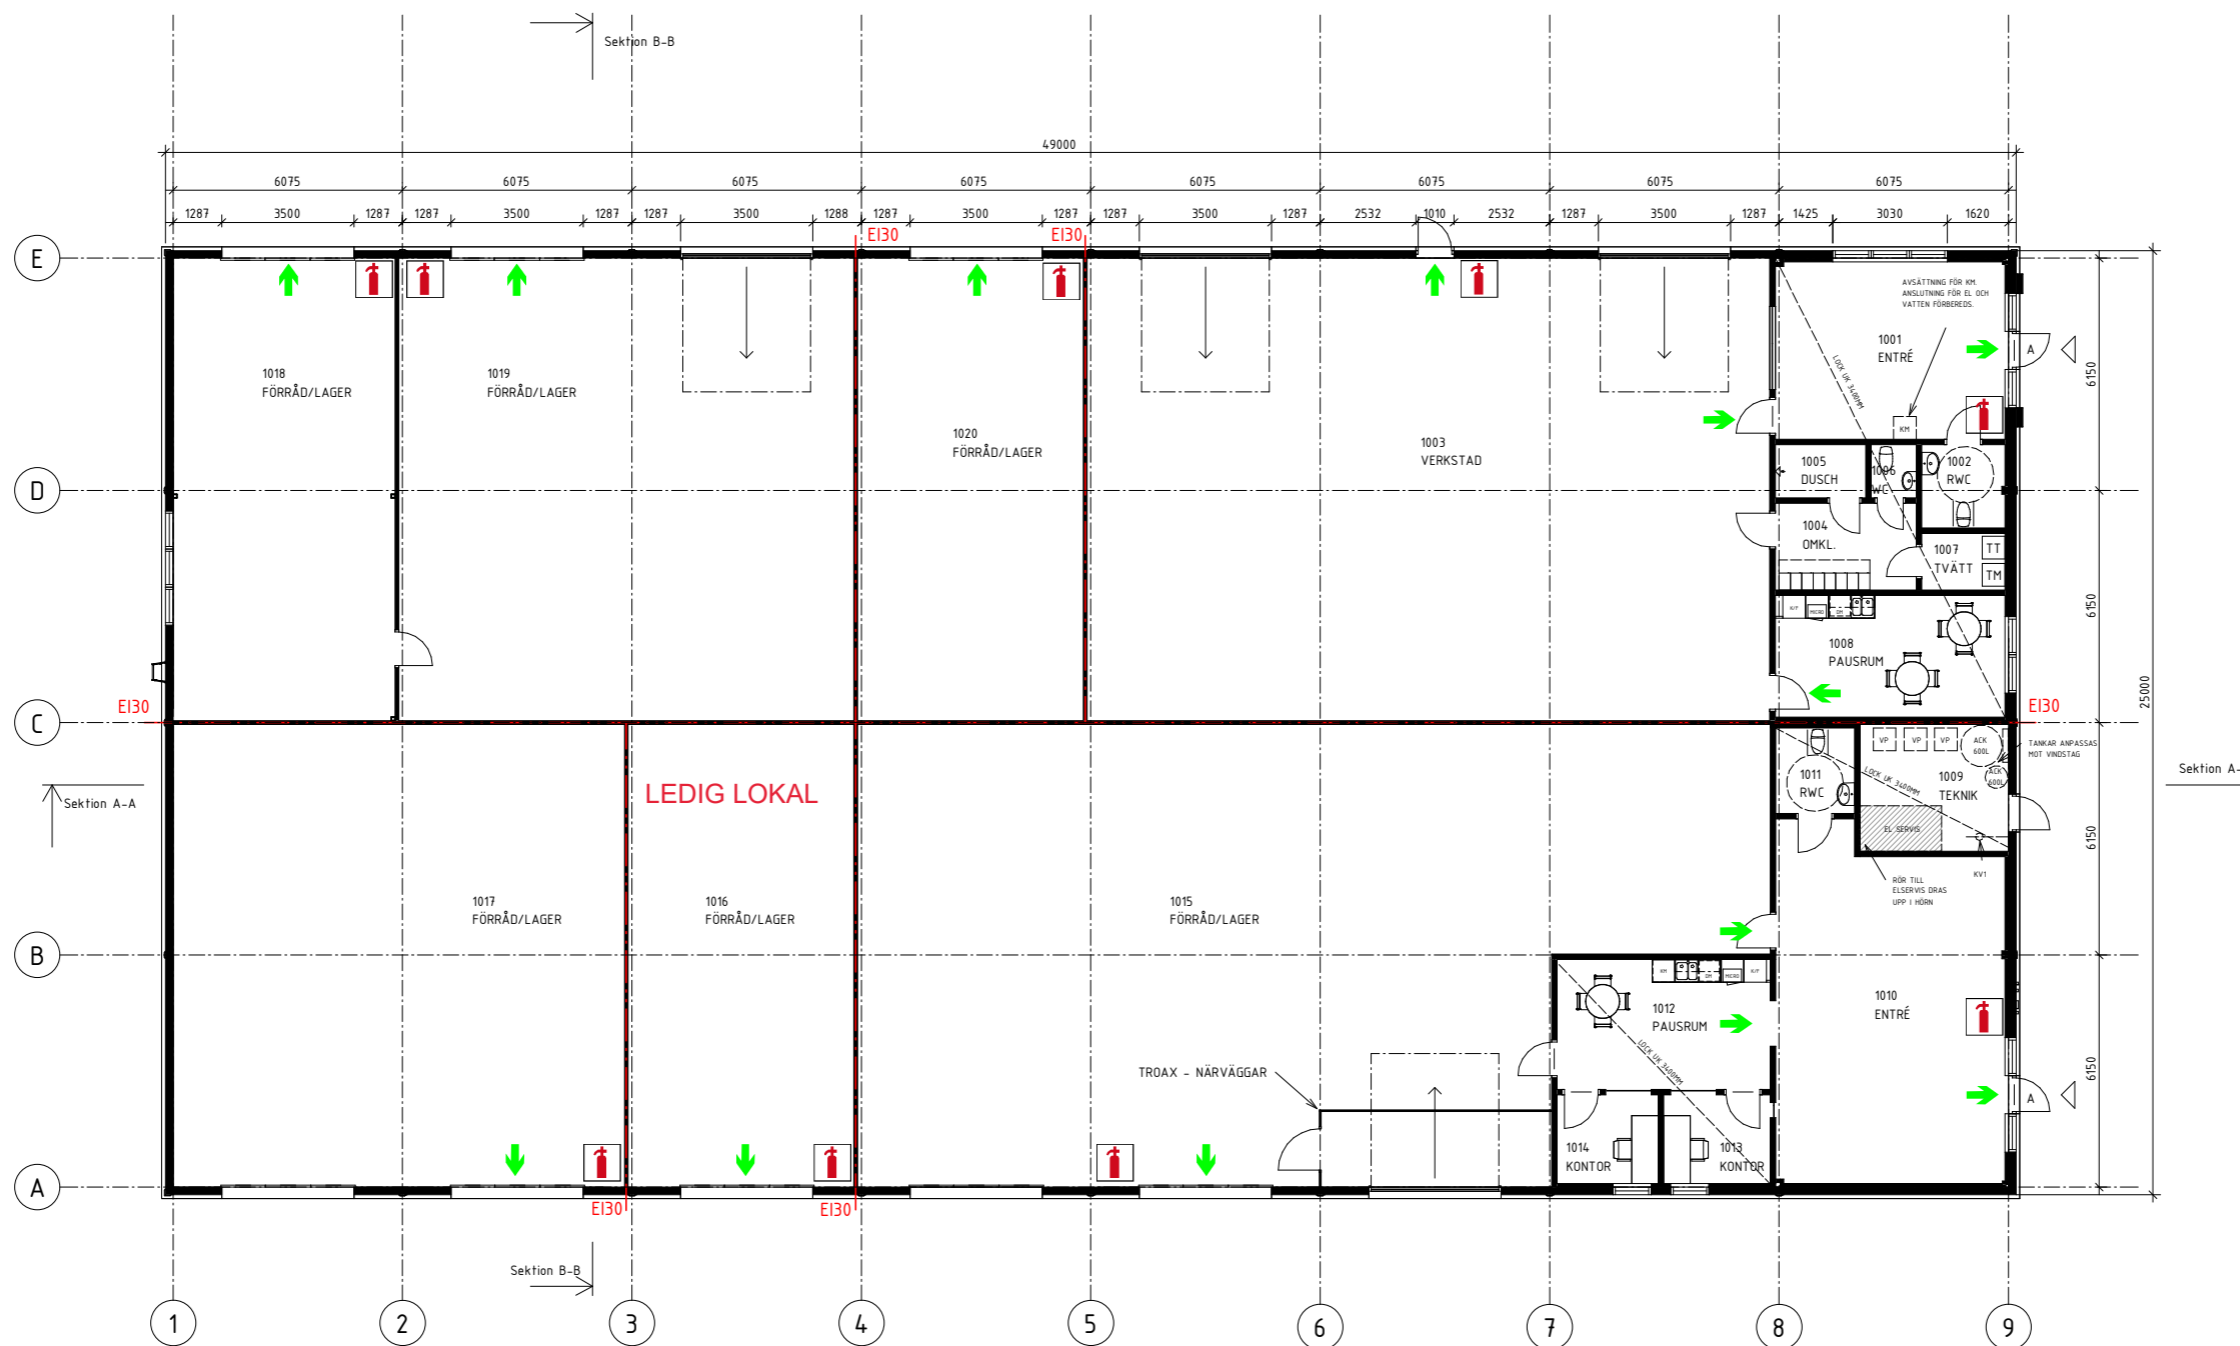

PLAN 1  
1:100

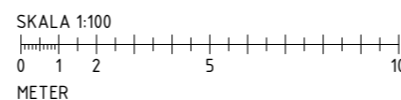

2023-03-27

BET	ÄNDRINGEN AVSER	DATUM	SIGN
-----	-----------------	-------	------

## RELATIONSHANDLING



FÖRRÅD/LAGER  
SKIDAN 4, NÄSSJÖ

A	YLAB	tel. 036-800 87
---	------	-----------------

UPPDRAG NR 172	RITADYKONSTR. AV ALU	HANDLÄGGARE OH
DATUM	ANSVARIG	

LAGERHALL  
PLAN 1

SKALA A1 1:100 A3 1:200	NUMMER A-40-1-101	BET
-------------------------------	----------------------	-----